25000Nm³/h空分装置改造竣工图

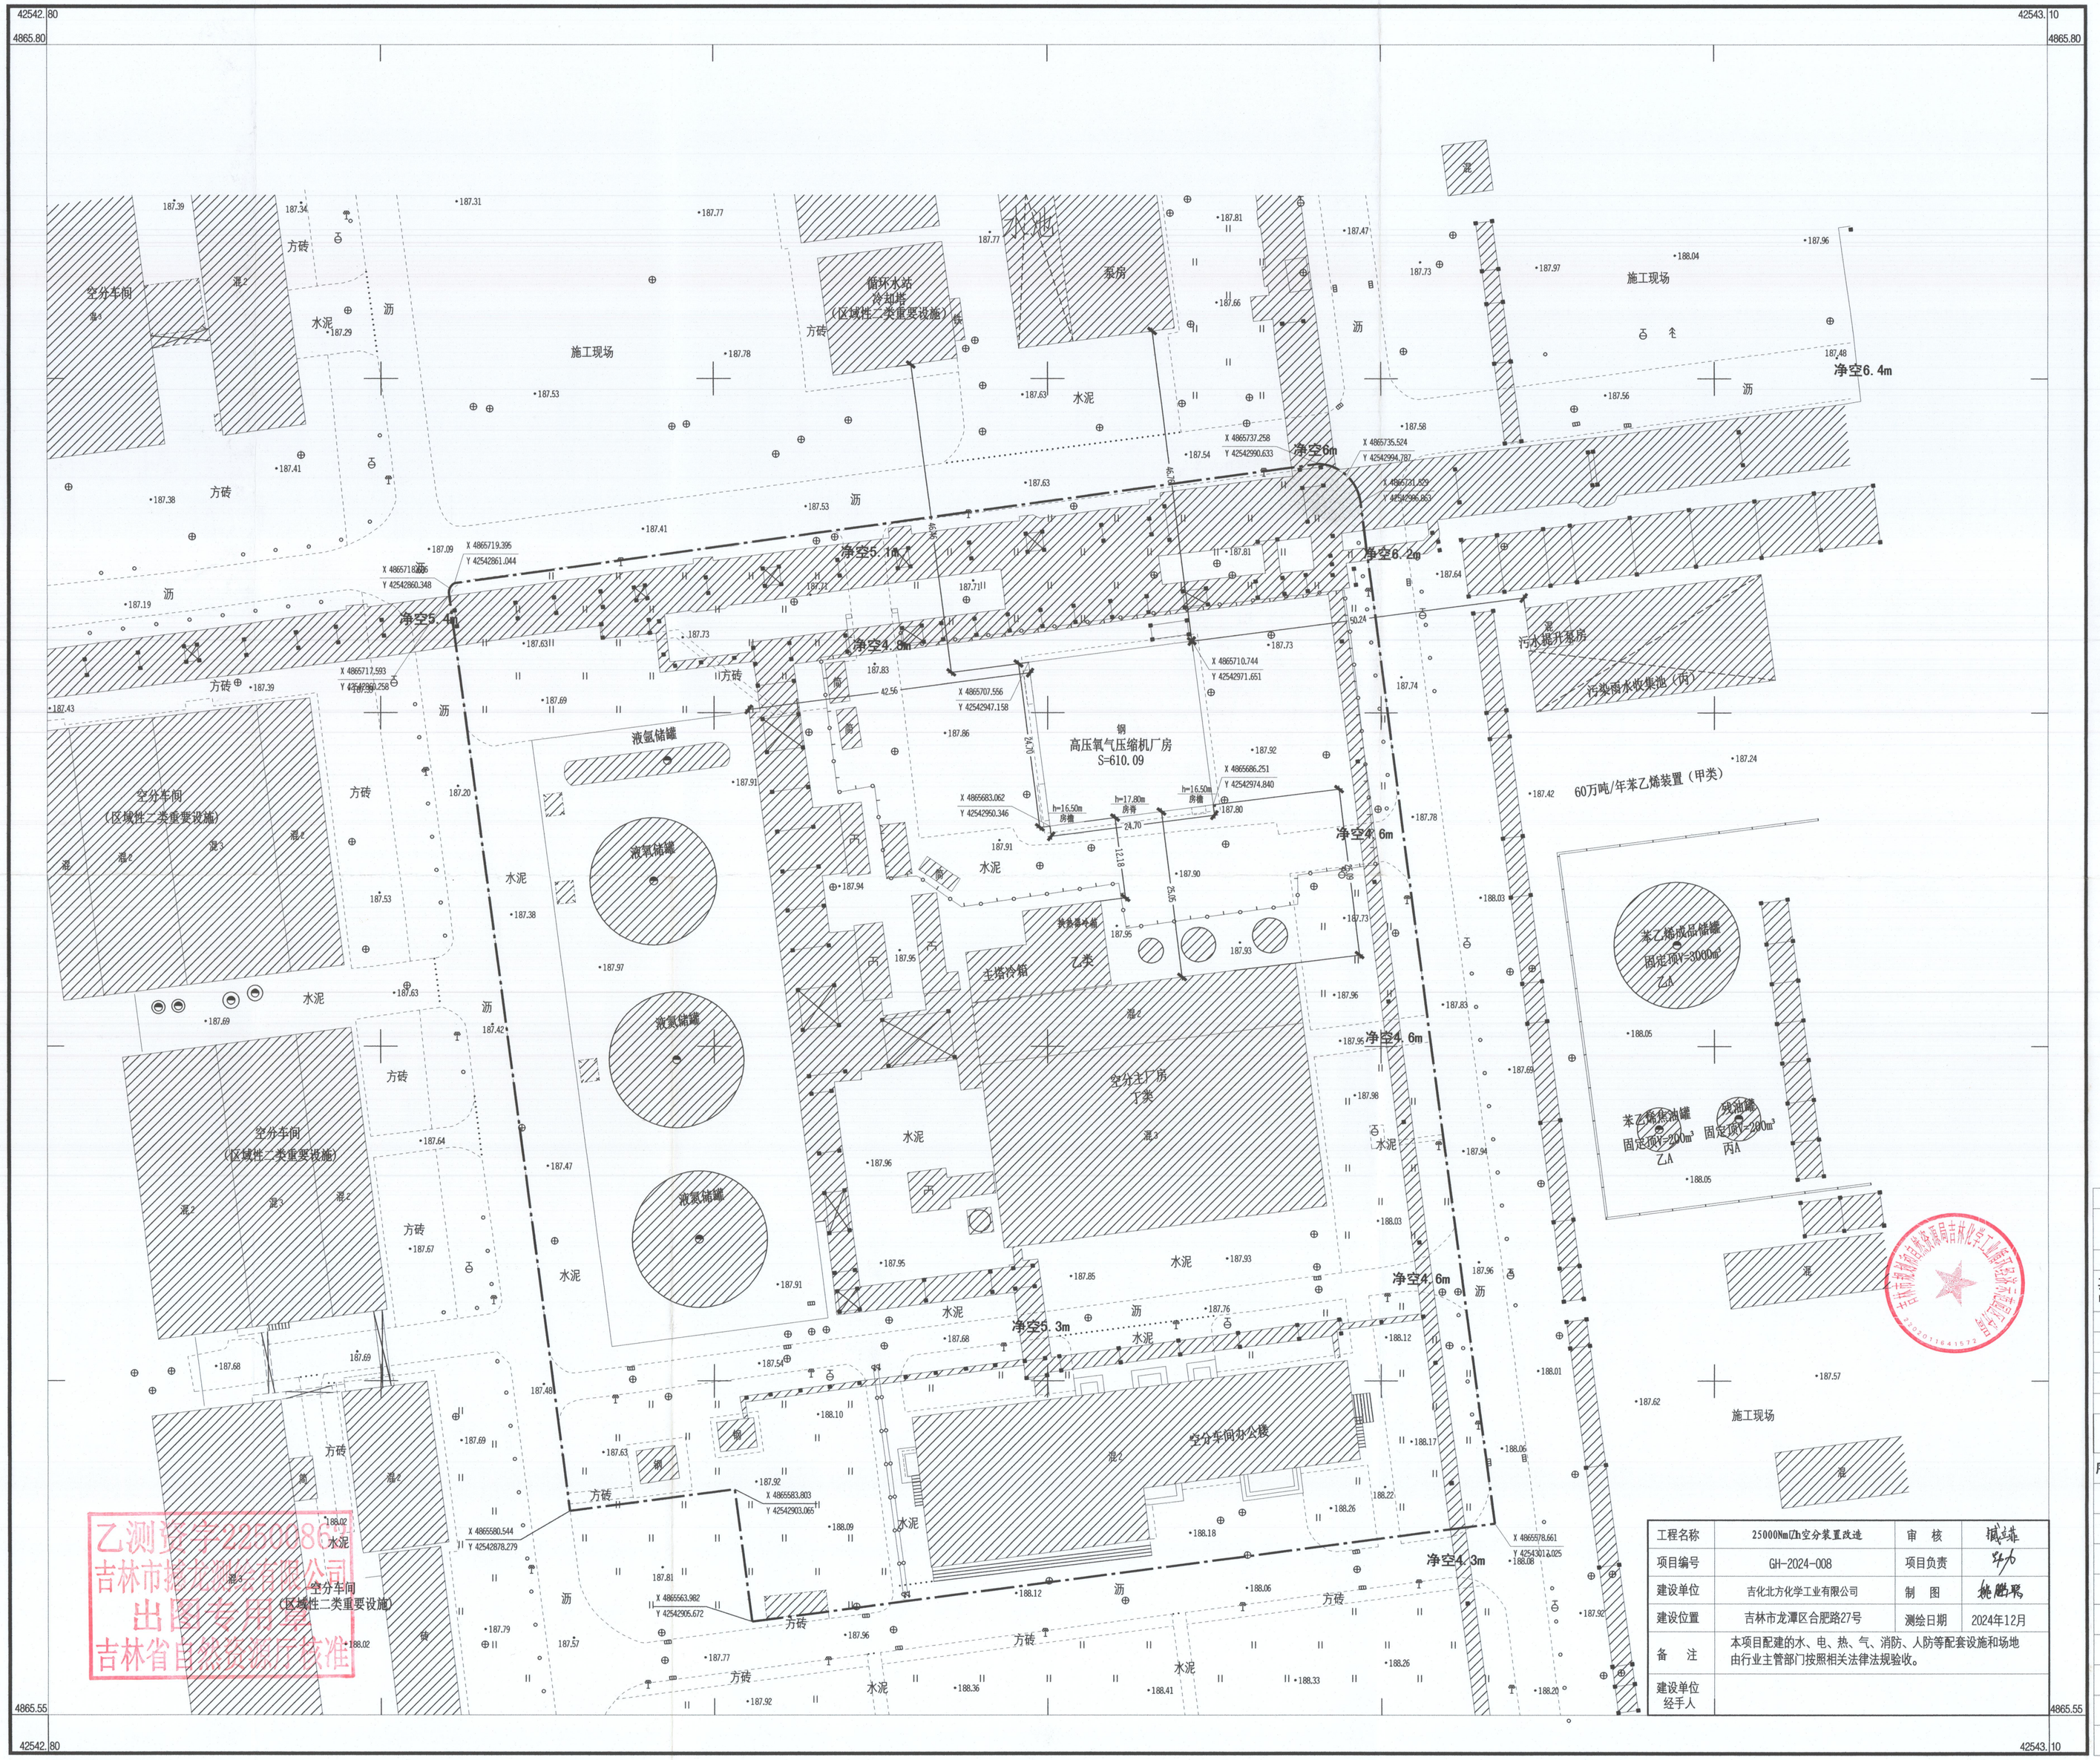

工程名称	25000Nm³/h空分装置改造	审　核	杨冰峰
项目编号	GH-2024-008	项目负责	张伟
建设单位	吉化北方化学工业有限公司	制　图	姚鹏鹏
建设位置	吉林市龙潭区合肥路27号	测绘日期	2024年12月
备　注	本项目配建的水、电、热、气、消防、人防等配套设施和场地由行业主管部门按照相关法律法规验收。		
建设单位经手人			

核字第[illegible]号附图
新设　吉林市规划和自然资源局
[illegible]年[illegible]月[illegible]日-[illegible]年[illegible]月[illegible]日

建设项目技术经济指标统计表

主要指标名称		单位	实测数据	规划许可数据	差值	备注
总用地面积		m²	21500	21500	0	
总建筑面积		m²	610.09	610.09	0	
其中	地上建筑面积	m²	610.09	610.09	0	
	地下建筑面积	m²				
容积率			0.68	0.68	0	
建筑密度		%	47.5	47.5	0	
绿地面积		m²				

建（构）筑物一览表

序号	建筑名称	层数	实测高度（m）	规划高度（m）	高度差值（m）	实测面积（m²）	规划许可面积（m²）	面积差值（m²）	备注
1	高压氧气压缩机厂房	1	17.80	8<H<20.0	-2.20	610.09	610.09	0	
2									
3									
4									
5									
6									
7									
8									
9									

吉林市撼龙测绘有限公司

2000 国家大地坐标系
1:500
附注：